


**6(1) Схема развития объектов и сетей инженерно-технического обеспечения городского поселения Колпна Колпнянского муниципального района Орловской области (фрагмент)**




**Существующее положение**

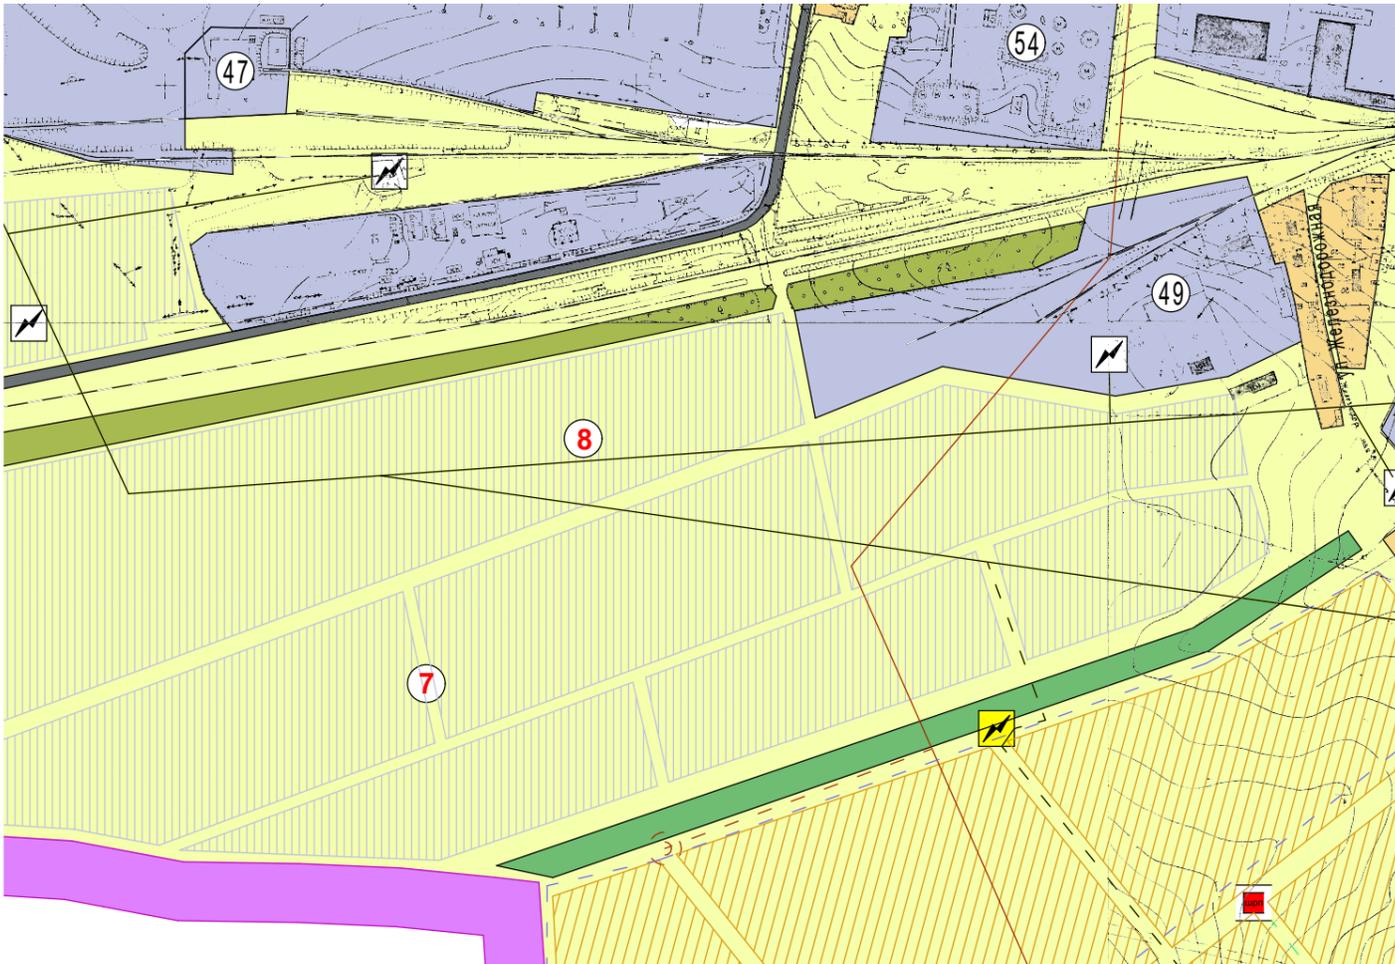

**Условные обозначения:**

- |                       |                       |                       |  |
|-----------------------|-----------------------|-----------------------|--|
| реконстр.             | проект.               | сущ.                  | ГРАНИЦЫ  |
| [Pink line]           | [Pink line]           | [Pink line]           | городского поселения   |
| [Pink line]           | [Pink line]           | [Pink line]           | населенного пункта   |
|                       |                       |                       | <b>ФУНКЦИОНАЛЬНЫЕ ЗОНЫ</b>   |
| [Yellow hatched]      | [Yellow hatched]      | [Yellow hatched]      | жилая зона   |
| [Orange hatched]      | [Orange hatched]      | [Orange hatched]      | индивидуальная застройка   |
| [Orange hatched]      | [Orange hatched]      | [Orange hatched]      | малозатяжная застройка   |
| [Red hatched]         | [Red hatched]         | [Red hatched]         | общественно-деловая зона   |
| [Red hatched]         | [Red hatched]         | [Red hatched]         | земельные участки для размещения объектов капитального строительства         |
| [Blue hatched]        | [Blue hatched]        | [Blue hatched]        | производственная зона  |
| [Blue hatched]        | [Blue hatched]        | [Blue hatched]        | промышленные и коммунально-складские предприятия                             |
| [Light green hatched] | [Light green hatched] | [Light green hatched] | зона сельскохозяйственного использования                                     |
| [Light green hatched] | [Light green hatched] | [Light green hatched] | недействующие сельскохозяйственные предприятия                               |
| [Dark green hatched]  | [Dark green hatched]  | [Dark green hatched]  | зона рекреационного назначения   |
| [Dark green hatched]  | [Dark green hatched]  | [Dark green hatched]  | древесно-кустарниковые насаждения  |
| [Dark green hatched]  | [Dark green hatched]  | [Dark green hatched]  | парки  |
| [Light green hatched] | [Light green hatched] | [Light green hatched] | территория для спортивного назначения и массового отдыха                     |
| [Light green hatched] | [Light green hatched] | [Light green hatched] | пляж   |
| [Light green hatched] | [Light green hatched] | [Light green hatched] | зона специального назначения   |
| [Light green hatched] | [Light green hatched] | [Light green hatched] | кладбища   |
| [Light green hatched] | [Light green hatched] | [Light green hatched] | зона особо охраняемых объектов   |
| [Light green hatched] | [Light green hatched] | [Light green hatched] | захоронения, мемориал погибшим   |
|                       |                       |                       | <b>водные объекты</b>  |
|                       |                       |                       | в том числе гидрологические сооружения                                       |
| [Blue hatched]        | [Blue hatched]        | [Blue hatched]        | водоемы (озера, пруды, обводненные карьеры, водохранилища, пожарные водоемы) |
| [Blue hatched]        | [Blue hatched]        | [Blue hatched]        | водотоки (реки, ручьи, каналы, пересекающие реки)                            |
|                       |                       |                       | <b>объекты транспорта</b>  |
| [Black line]          | [Black line]          | [Black line]          | автомобильные дороги регионального значения                                  |
| [Black line]          | [Black line]          | [Black line]          | сельские улицы   |
| [Black line]          | [Black line]          | [Black line]          | мосты  |
|                       |                       |                       | <b>объекты связи</b>   |
| [Black line]          | [Black line]          | [Black line]          | ретрансляционная антенна   |
| [Black line]          | [Black line]          | [Black line]          | кабель связи   |
|                       |                       |                       | <b>объекты энергетики</b>  |
| [Black line]          | [Black line]          | [Black line]          | трансформаторные подстанции  |
| [Black line]          | [Black line]          | [Black line]          | ЛЭП  |
|                       |                       |                       | <b>объекты водоснабжения и водоотведения</b>                                 |
| [Blue line]           | [Blue line]           | [Blue line]           | артезианские скважины  |
| [Blue line]           | [Blue line]           | [Blue line]           | водонапорные башни (башни Рожновского)                                       |
| [Blue line]           | [Blue line]           | [Blue line]           | водопроводные сети   |
| [Blue line]           | [Blue line]           | [Blue line]           | канализационные сети   |
| [Blue line]           | [Blue line]           | [Blue line]           | КНС  |
|                       |                       |                       | <b>объекты газораспределительной сети и трубопроводного транспорта</b>       |
| [Red line]            | [Red line]            | [Red line]            | ШРП, АГРС  |
| [Red line]            | [Red line]            | [Red line]            | газопровод высокого давления   |
| [Red line]            | [Red line]            | [Red line]            | газопровод низкого давления  |
| [Red line]            | [Red line]            | [Red line]            | котельные  |

**Проектное предложение**

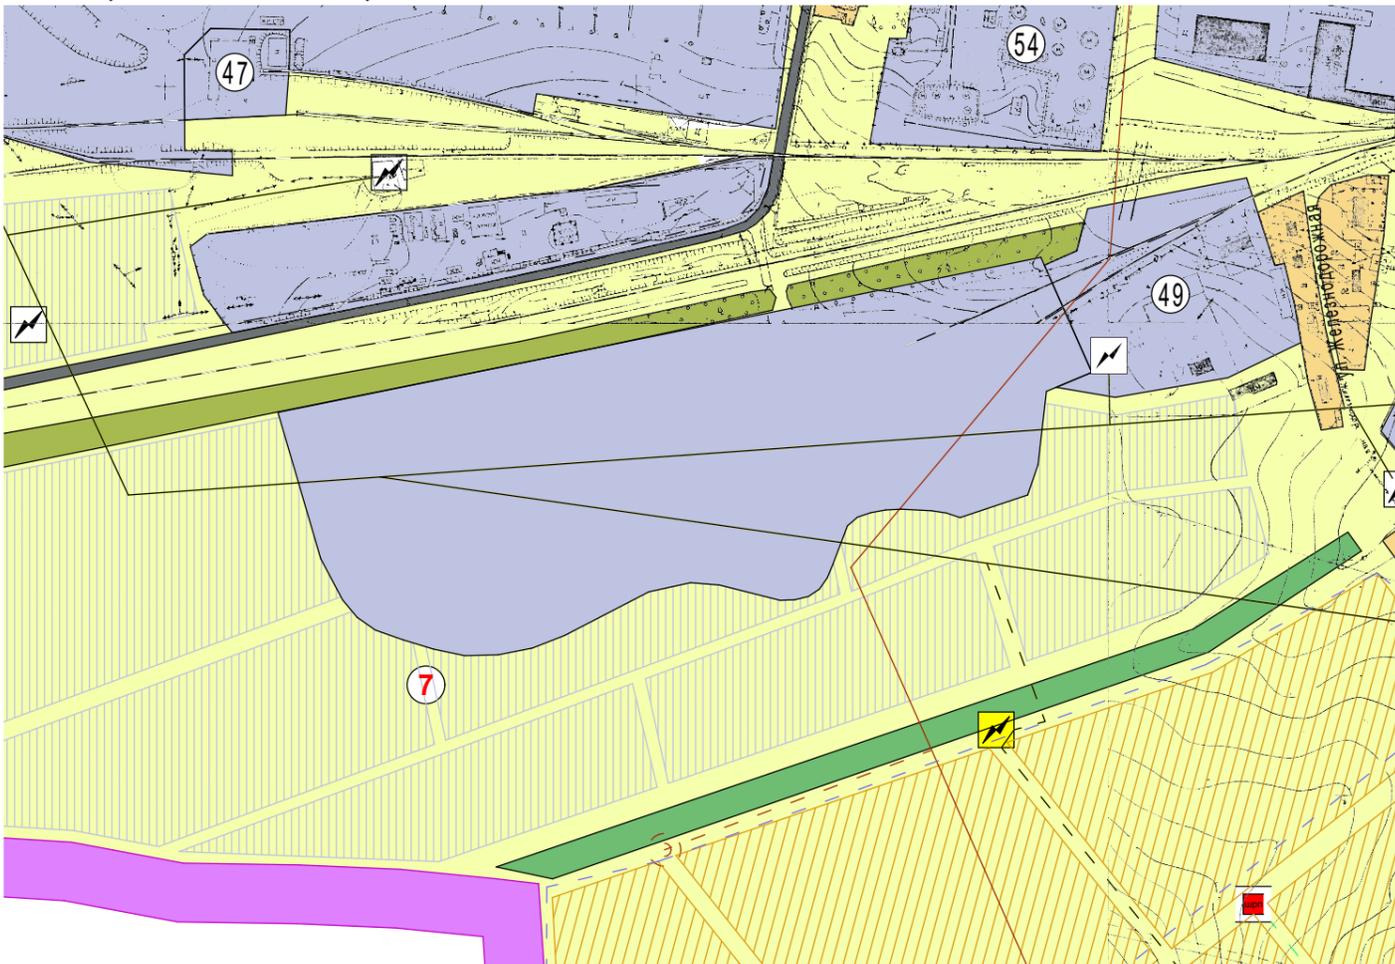

Инв. № подл. Подпись и дата. Взам. инв. №

Изм.	Кол.уч	Лист	Ндок.	Подпись	Дата
	ГАП	Андреева			
	Архитектор	Думчева			
	Архитектор	Мещерина			
	Помощник архитектора	Чалоян			

Приказ № 01-22/12 от 31.03.2020		
ЗАО "Орелагроюз"		
Генеральный план городского поселения Колпна Колпнянского муниципального района Орловской области	Стадия	Лист
	ГП	6(1)
Схема развития объектов и сетей инженерно-технического обеспечения городского поселения Колпна Колпнянского муниципального района Орловской области (фрагмент)	ООО "НАДИР+" 302028 г. Орел, ул. Октябрьская, д.27, пом. 6, оф. 203 тел.: (4862)63-27-11	